




Zeichenerklärung

Höhe OK Fußboden (bezogen auf +0.00)	▽ +5.56
Höhe UK Decke (bezogen auf +0.00)	△ -0.20
Raumhöhe (bis UK Deckenkonstruktion)	RH 3.50
Raumhöhe (bis UK Abhangdecke)	RH 2.80 Abhd.
Brüstungshöhe	BH 0.88
Fensterhöhe	FH 1.51
Schwellehöhe	SH 0.05
Türhöhe	TH 1.95
Sockelhöhe	SO 0.42
Wandhöhe	WH 1.78
Lichte Höhe	LH 1.80

Achsen / Bezugshorizont / Schnittführung	— — — — —
Wände / Pfeiler / ...	— — — — —
Stahlstützen / Holzpfosten / ...	— — — — —
Leichtbauwände / Trennwände / ...	— — — — —
Verkleidungen	— — — — —
Fenster	— — — — —
Türen	— — — — —
Treppen / Fahrtruppen / Aufzüge	— — — — —
Auf- / Vordersichten	— — — — —
Unter- / Rückansichten	— — — — —
Verdeckte Ansichten	— — — — —

Höhenbezug: OKFF +0.00 m
 Das Urheberrecht an dieser Zeichnung verbleibt bei der IngenieurTeam2 GmbH Rheinfach.

Zentrale Gebäudeverwaltung
Bischöfliches Generalvikariat Münster
 Magdalenenstraße 2
 48135 Münster
 Telefon 0251 / 495 - 0
 Telefax 0251 / 495 61 45 BGV Münster

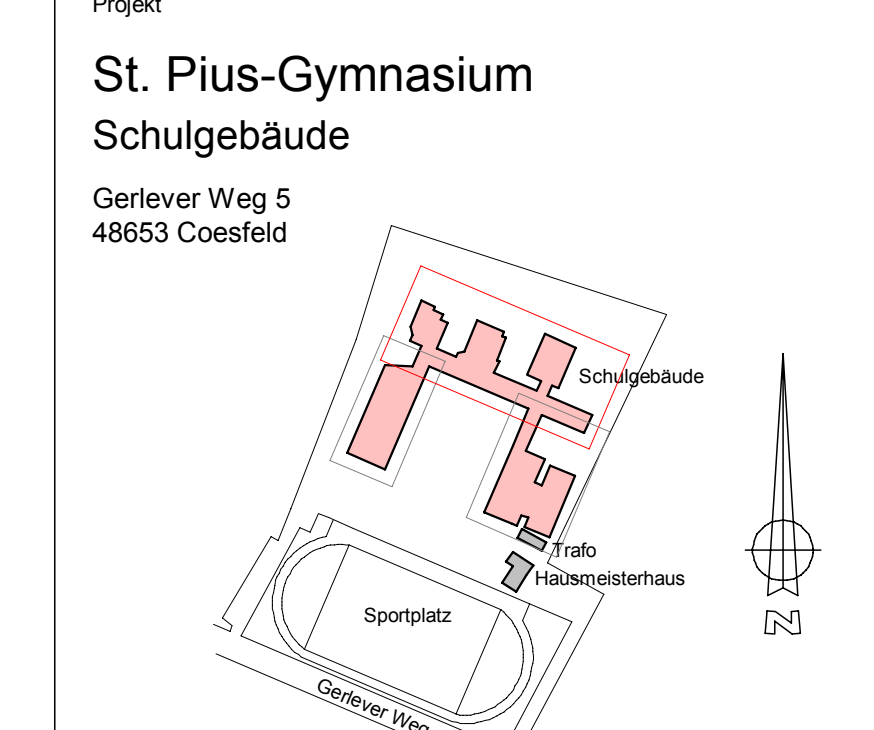

Darstellung: Rohbau
 Umbauer Raum: keine Angabe
 Erfassung: Papier nachzeichnen

Rechtsträgerschlüssel:
 Gebäudekennziffer:

Planbezeichnung / Maßstab:
BESTANDSPLAN 1:100

Projektion / Lokaltat:
GRUNDRISS ERDGESCHOSS

Ingenieur Team2
 Ingenieurgesellschaft mbH
 www.ingenieurteam2.com

Dipl.-Ing. Ralph Heiliger
 Am Getreidespeicher 9
 53359 Rheinbach
 Tel.: 02226 / 90 61 - 0

Projekt-Nr.: F171A(24)
 Plan-Datum: 15.01.2007
 Plan-Index: -

Plan-Dat.: 03
 Plan-Nr.: 03
 Plan-Größe: 152 cm x 60 cm